


道路計画平面図(3)

S=1:1000

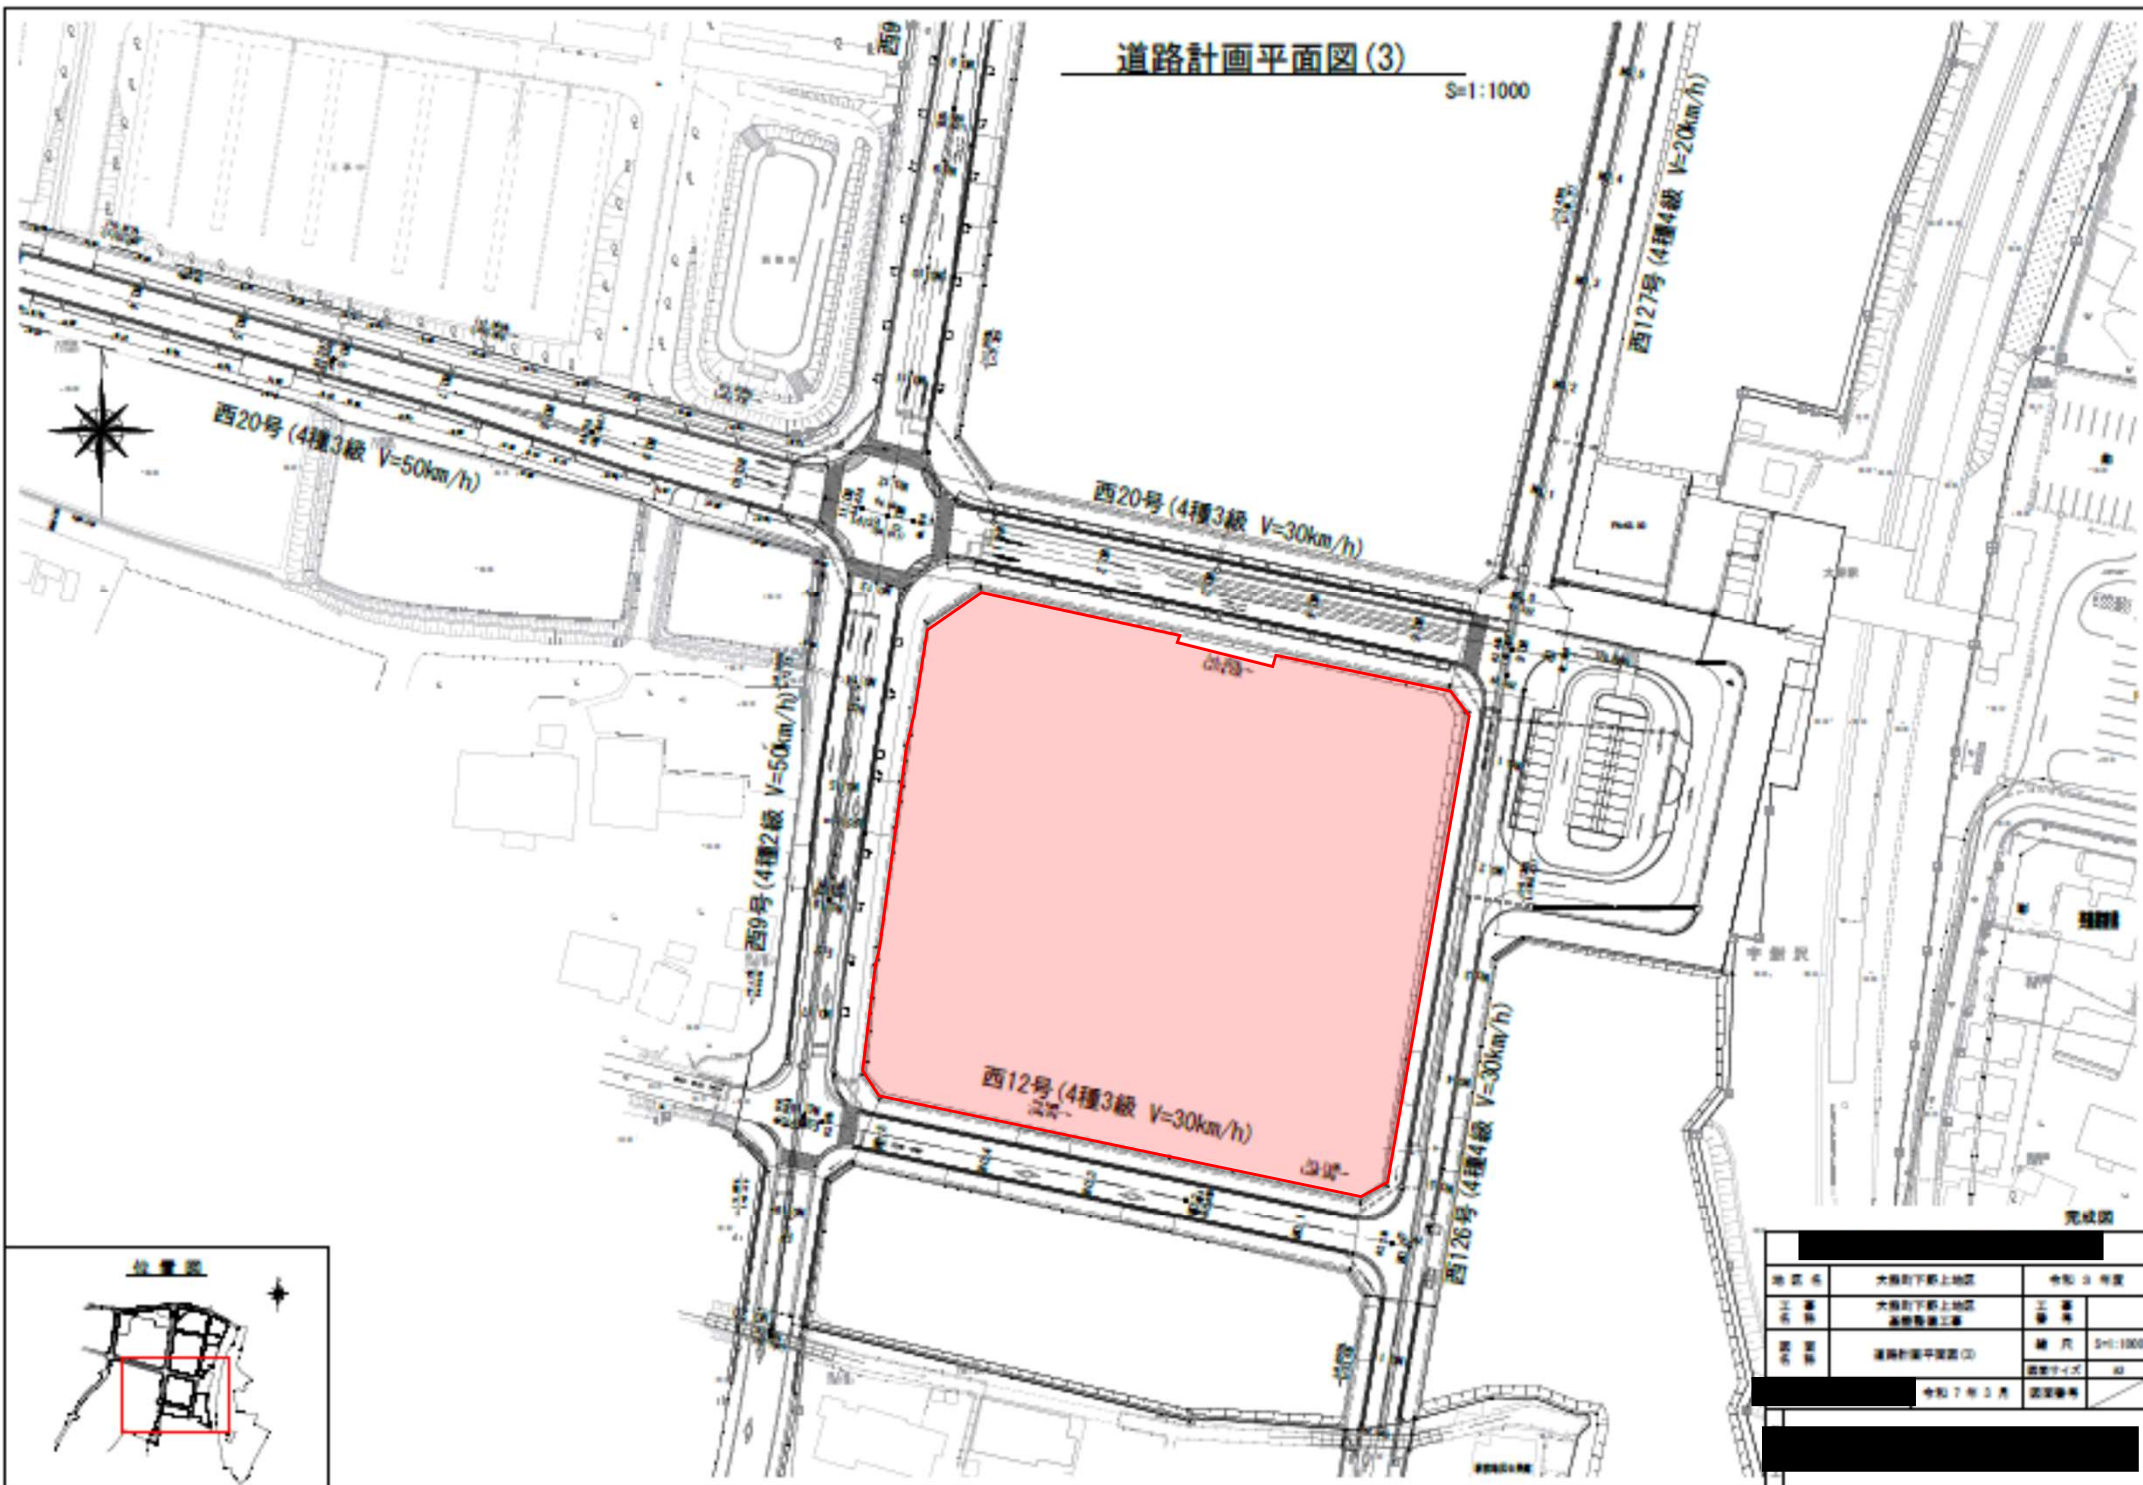

完成図

図面名称	道路計画平面図(3)	縮 尺 S=1:1000
		図面形式 A3
	令和 7 年 3 月	図面番号