



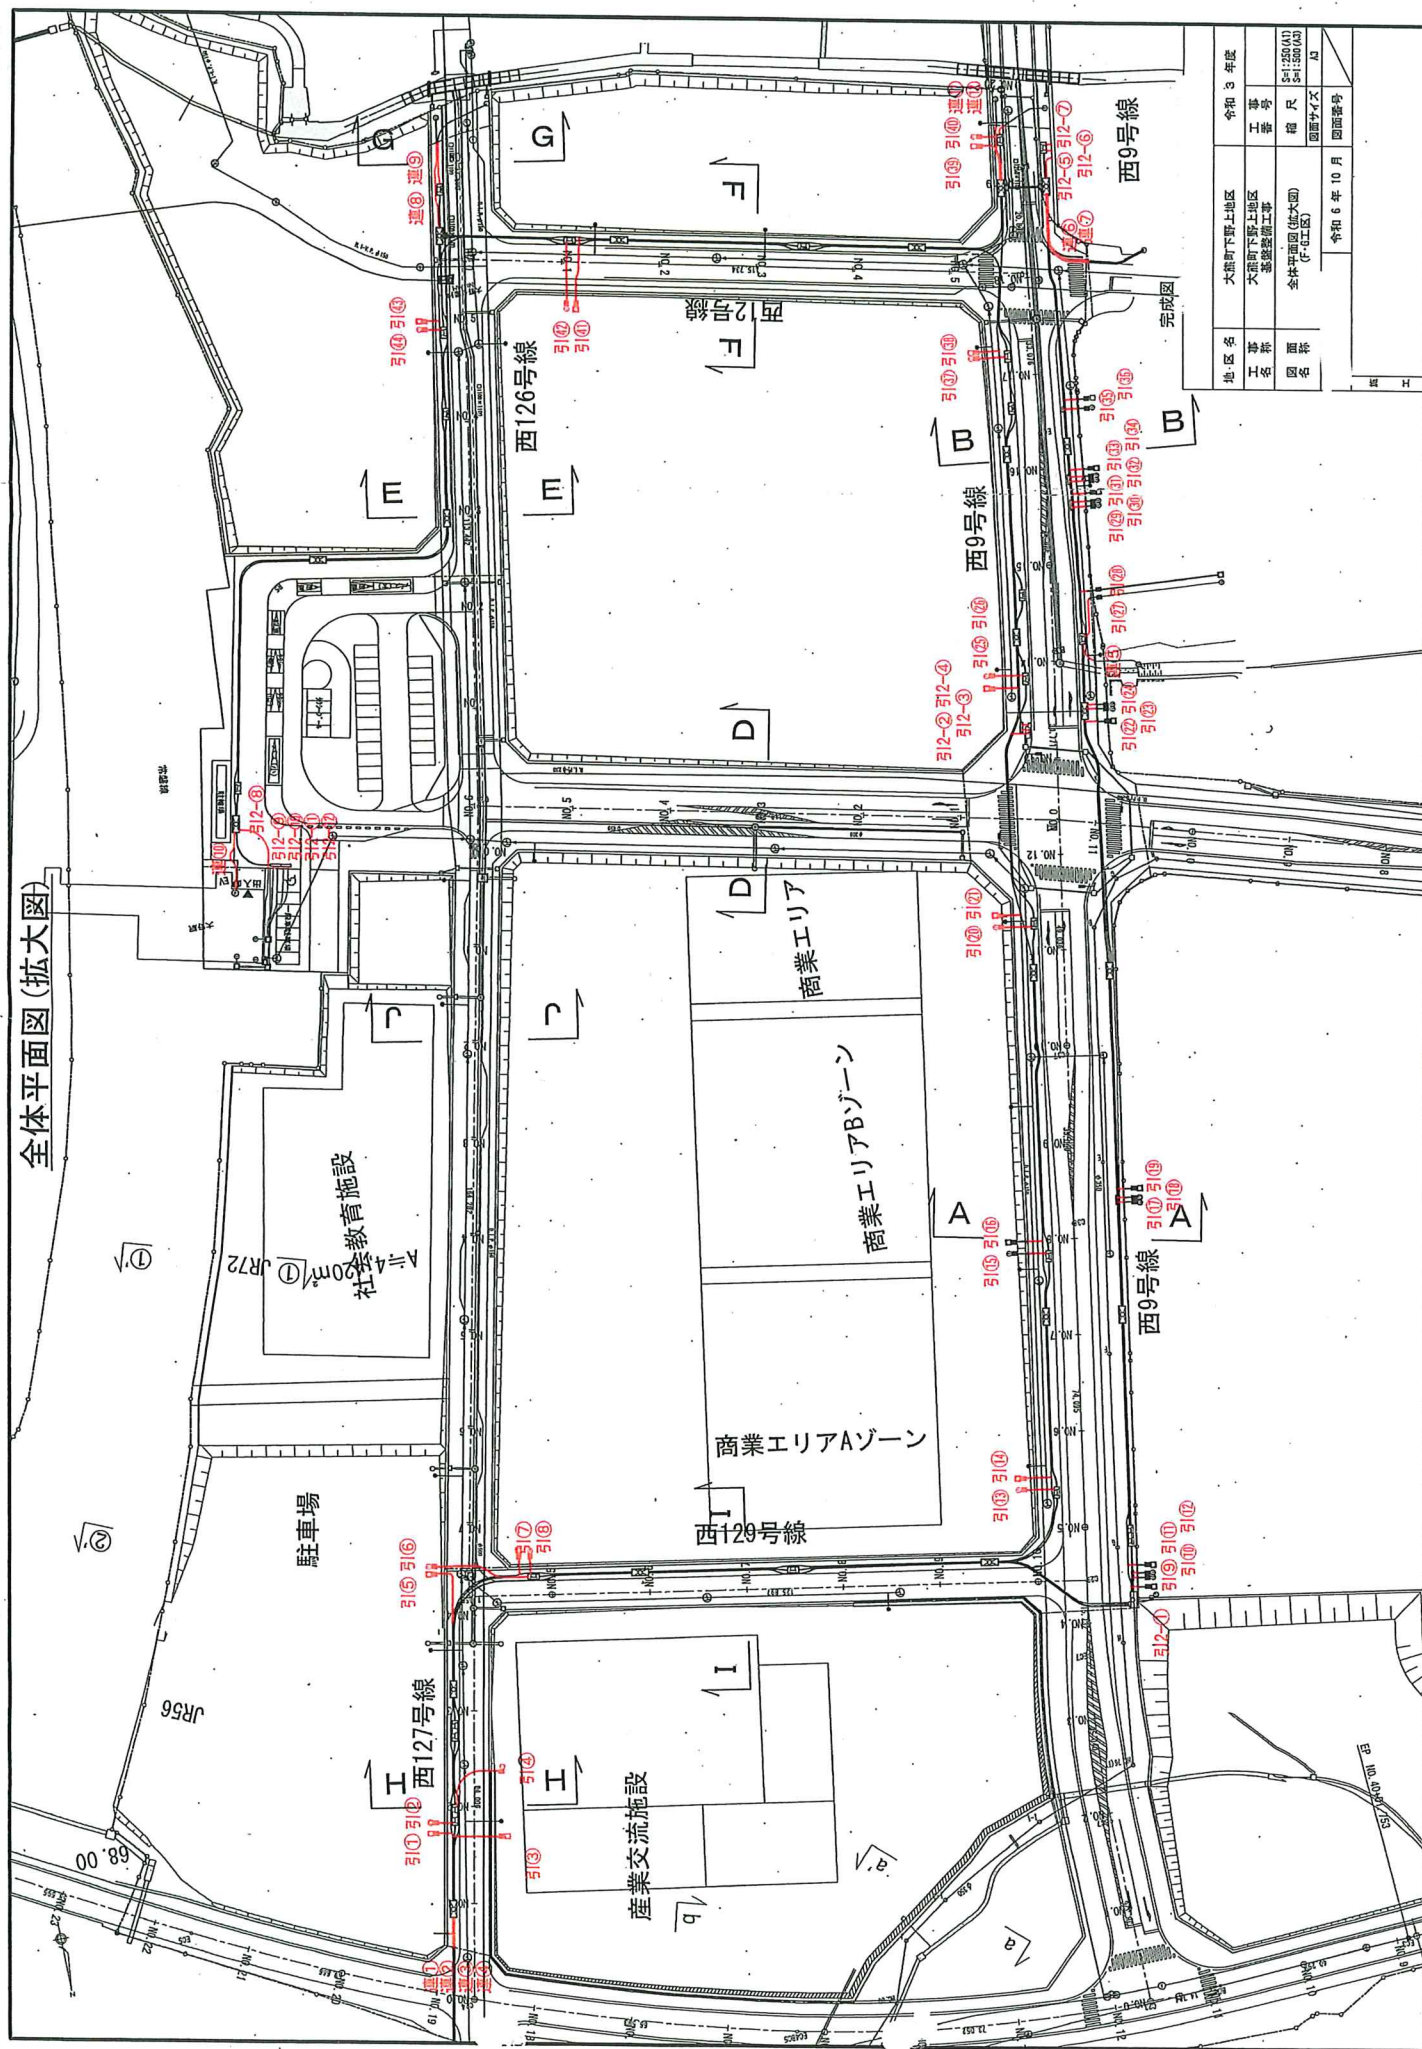

地名	大熊町下野上地区	令和 3 年度
面積	図面サマ文	A3
令和 6 年 10 月	図面番号	

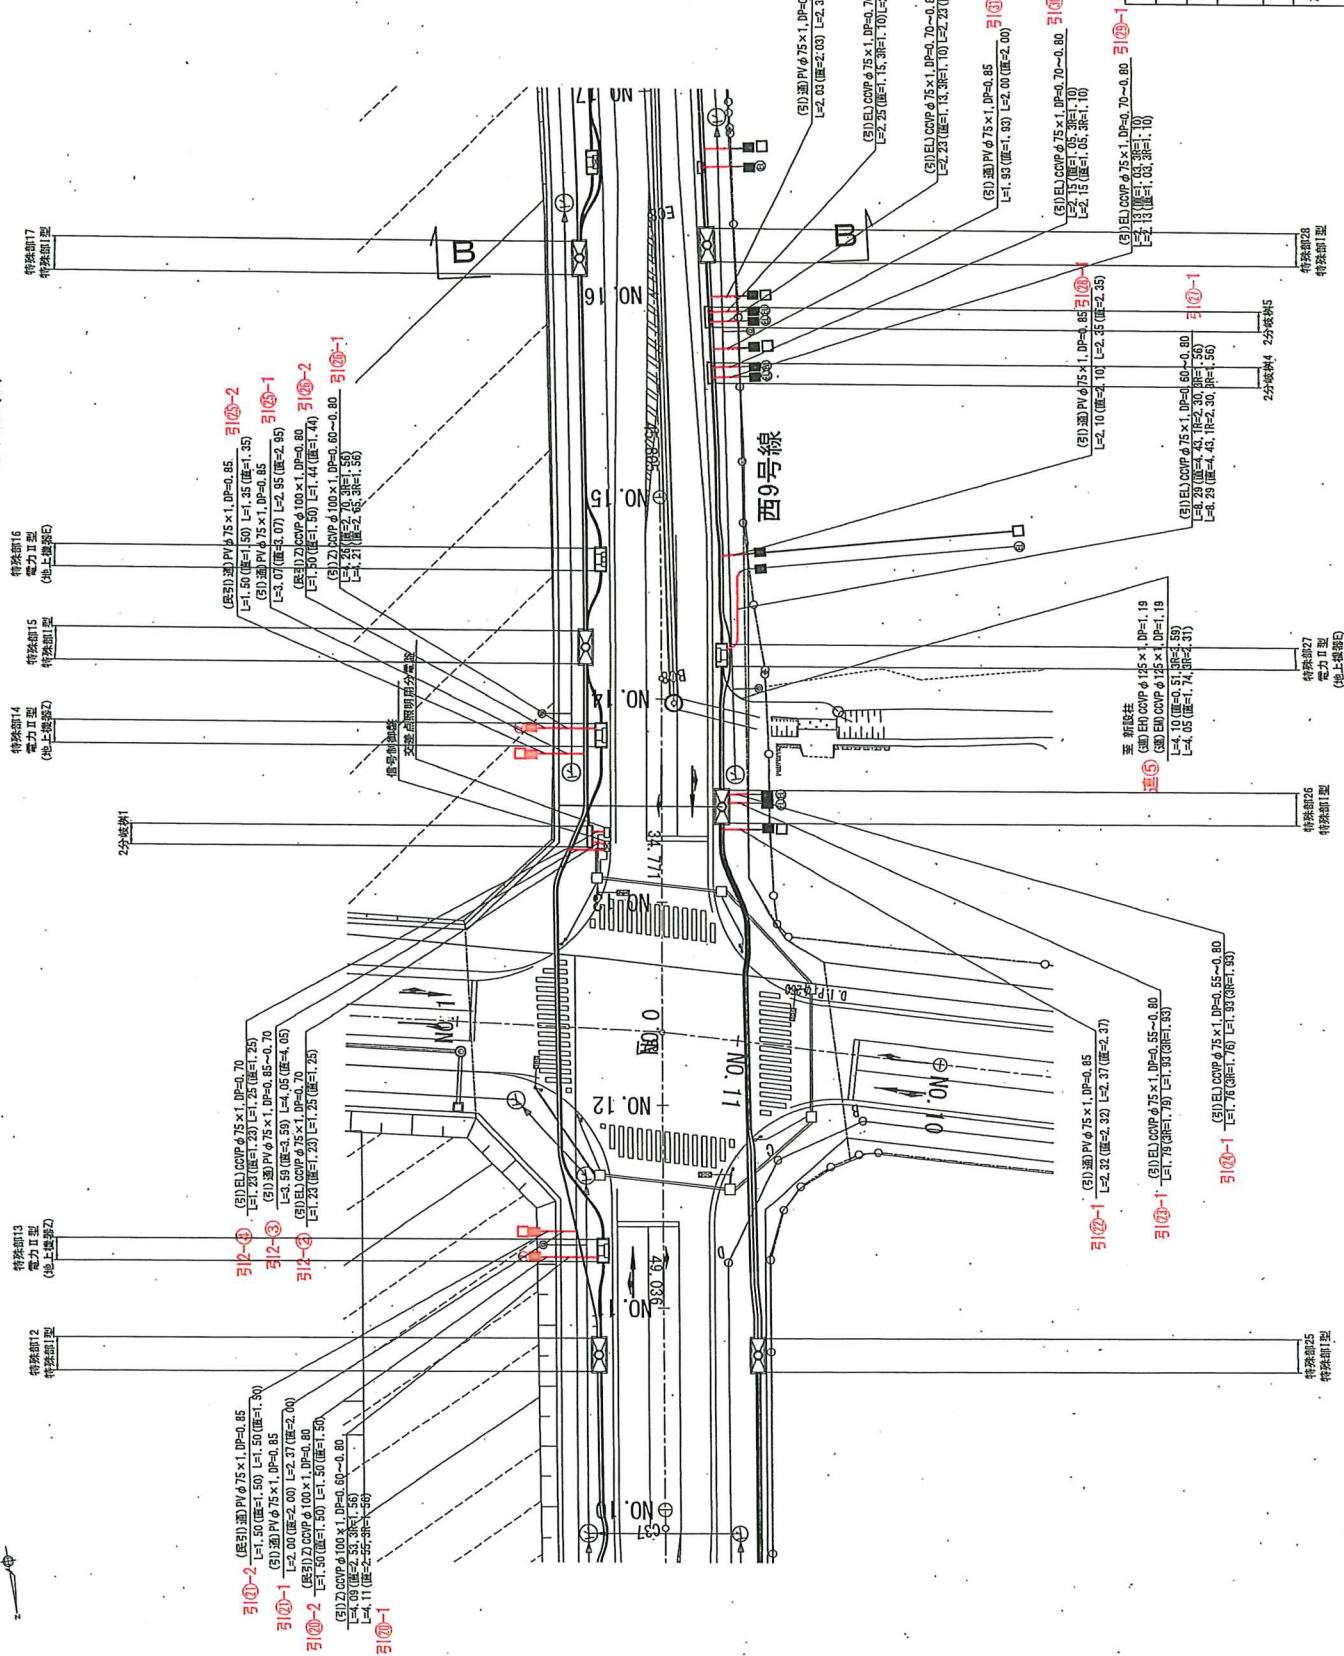

凡 例	——
污水管	——
雨水管	——
水道管	——
N T T	——
東電導水管	——
CGB電力管路	——
CGB通信管路	——



[illegible]

完成图

[illegible]

引込 - 連系平面図 (5) S=1:250 (A1) S=1:500 (A3)

案内図

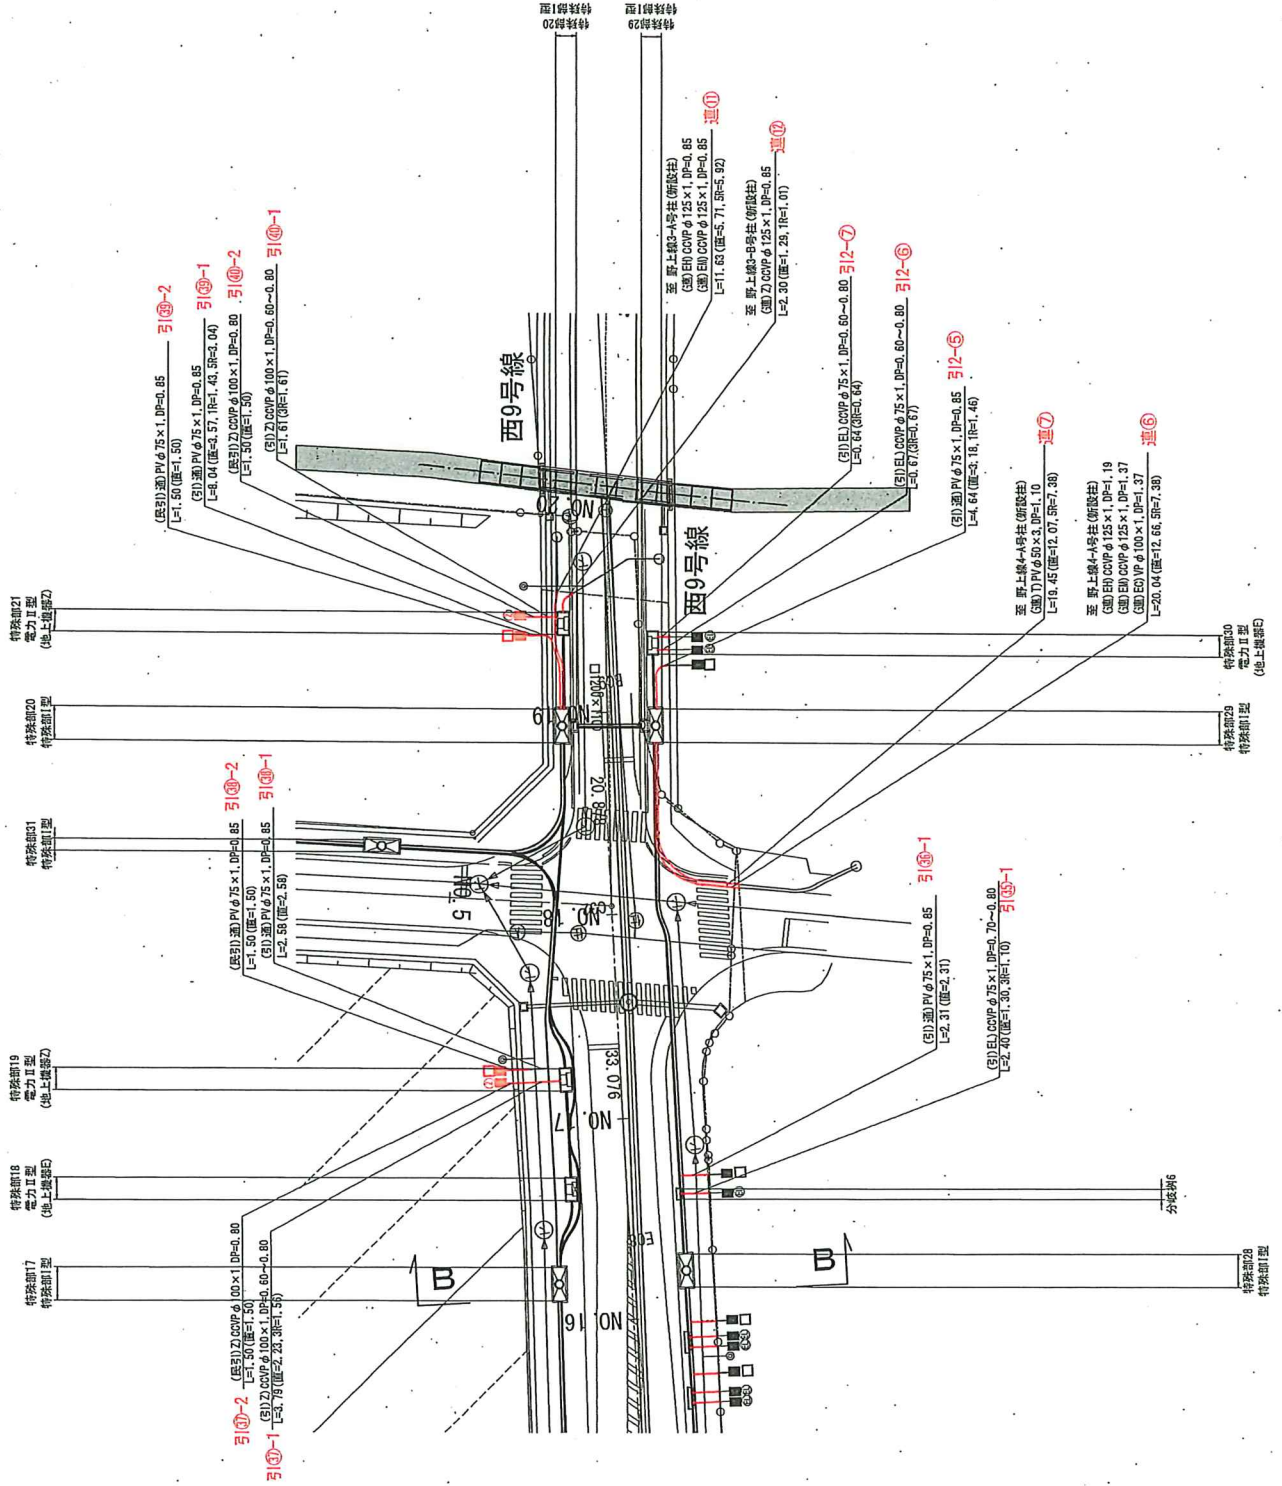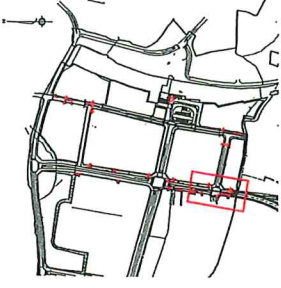


凡 例	
汚水管	
雨水管	
水道管	
NTT	
東電導水管	
GOB電力管路	
GOB通信管路	

凡例 (企業者)

占 用 予 定 常	記 号
本線・高圧用	EH
本線・低圧用	EL
本線・中圧用	EM
本線・通信用	ET
通信用・引込用	EH-EL, ET

完成図

図 面 名	引込 - 連系平面図 (5) (A3)	縮 尺 S=1:500 (A3)
図 面 号	令和 7 年 1 月	図面番号

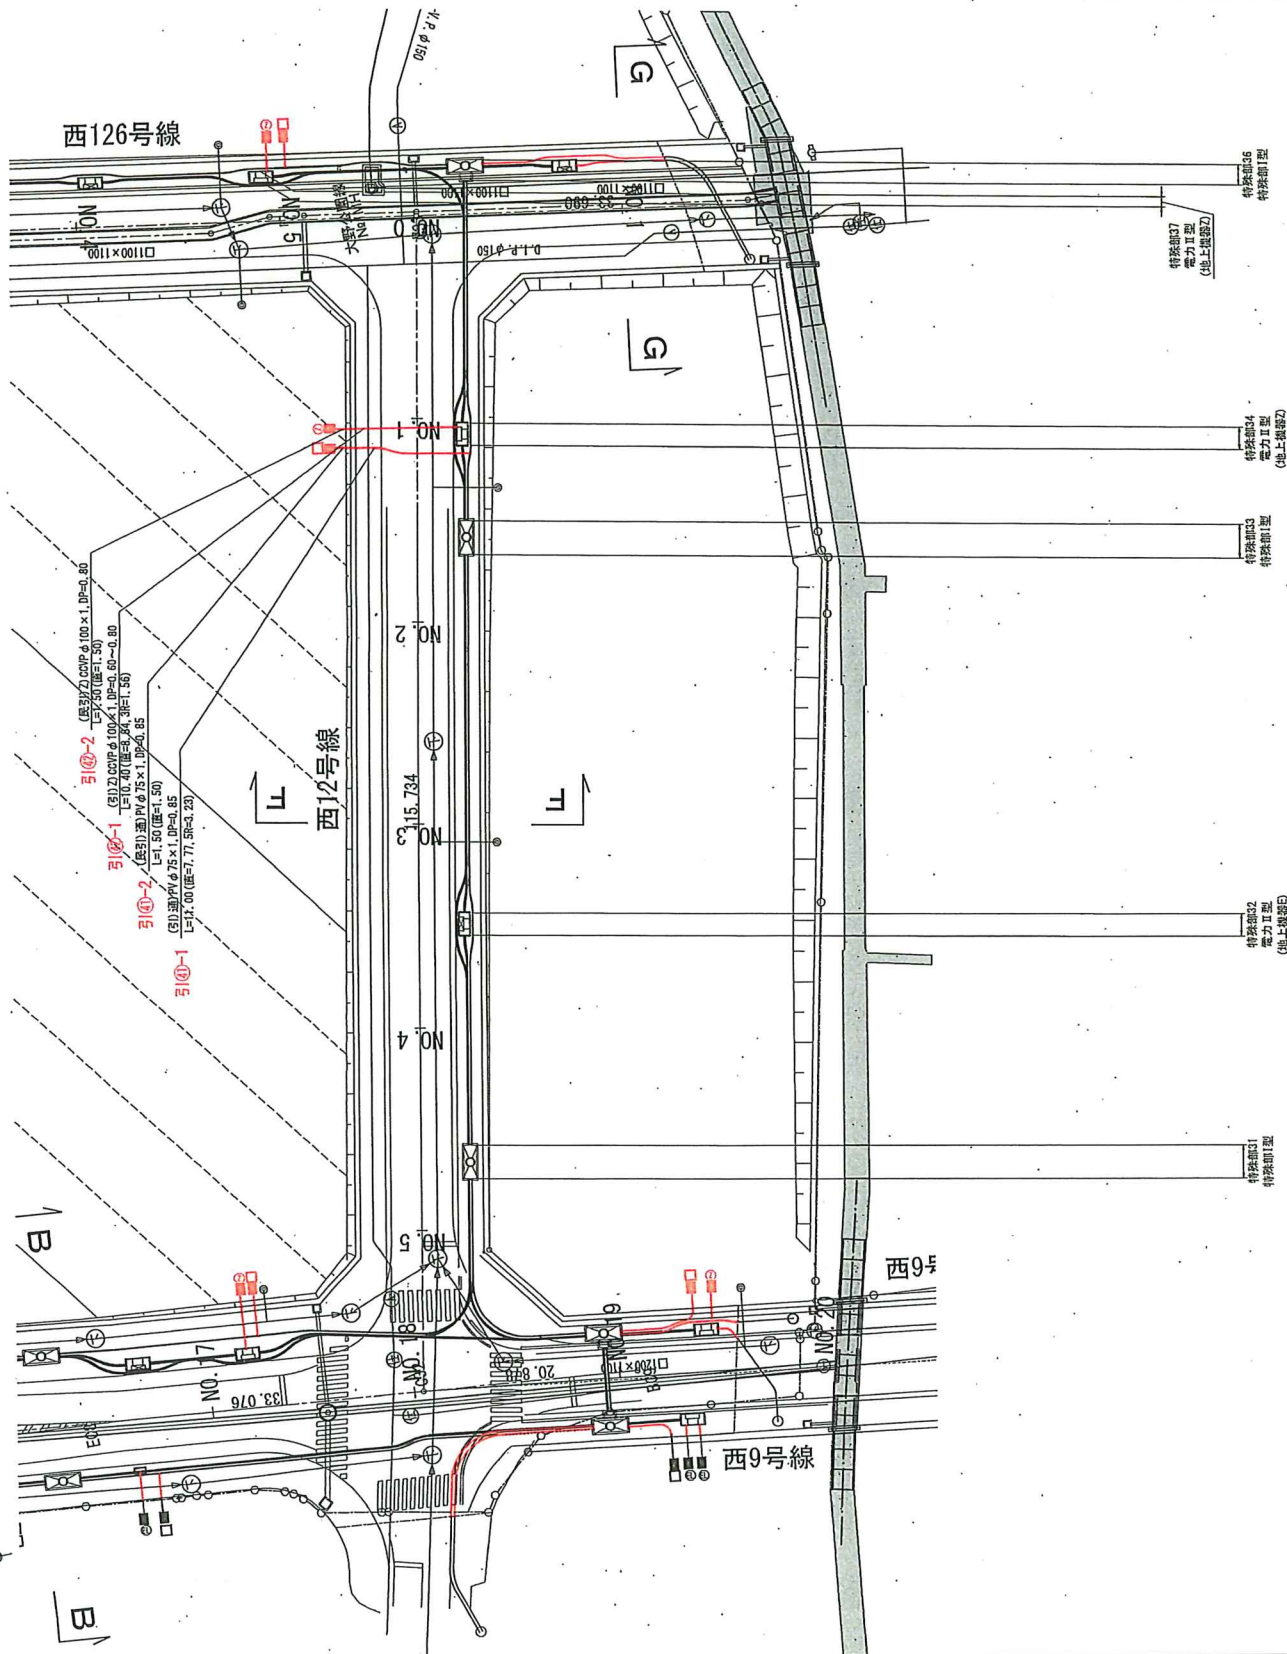

凡 例	
——	污水管
——	雨水管
——	水道管
——	N T T
——	東電導水管
——	COB電力管路
——	COB通信管路



凡例(企業者)


完成圖

[illegible]

圖表錄

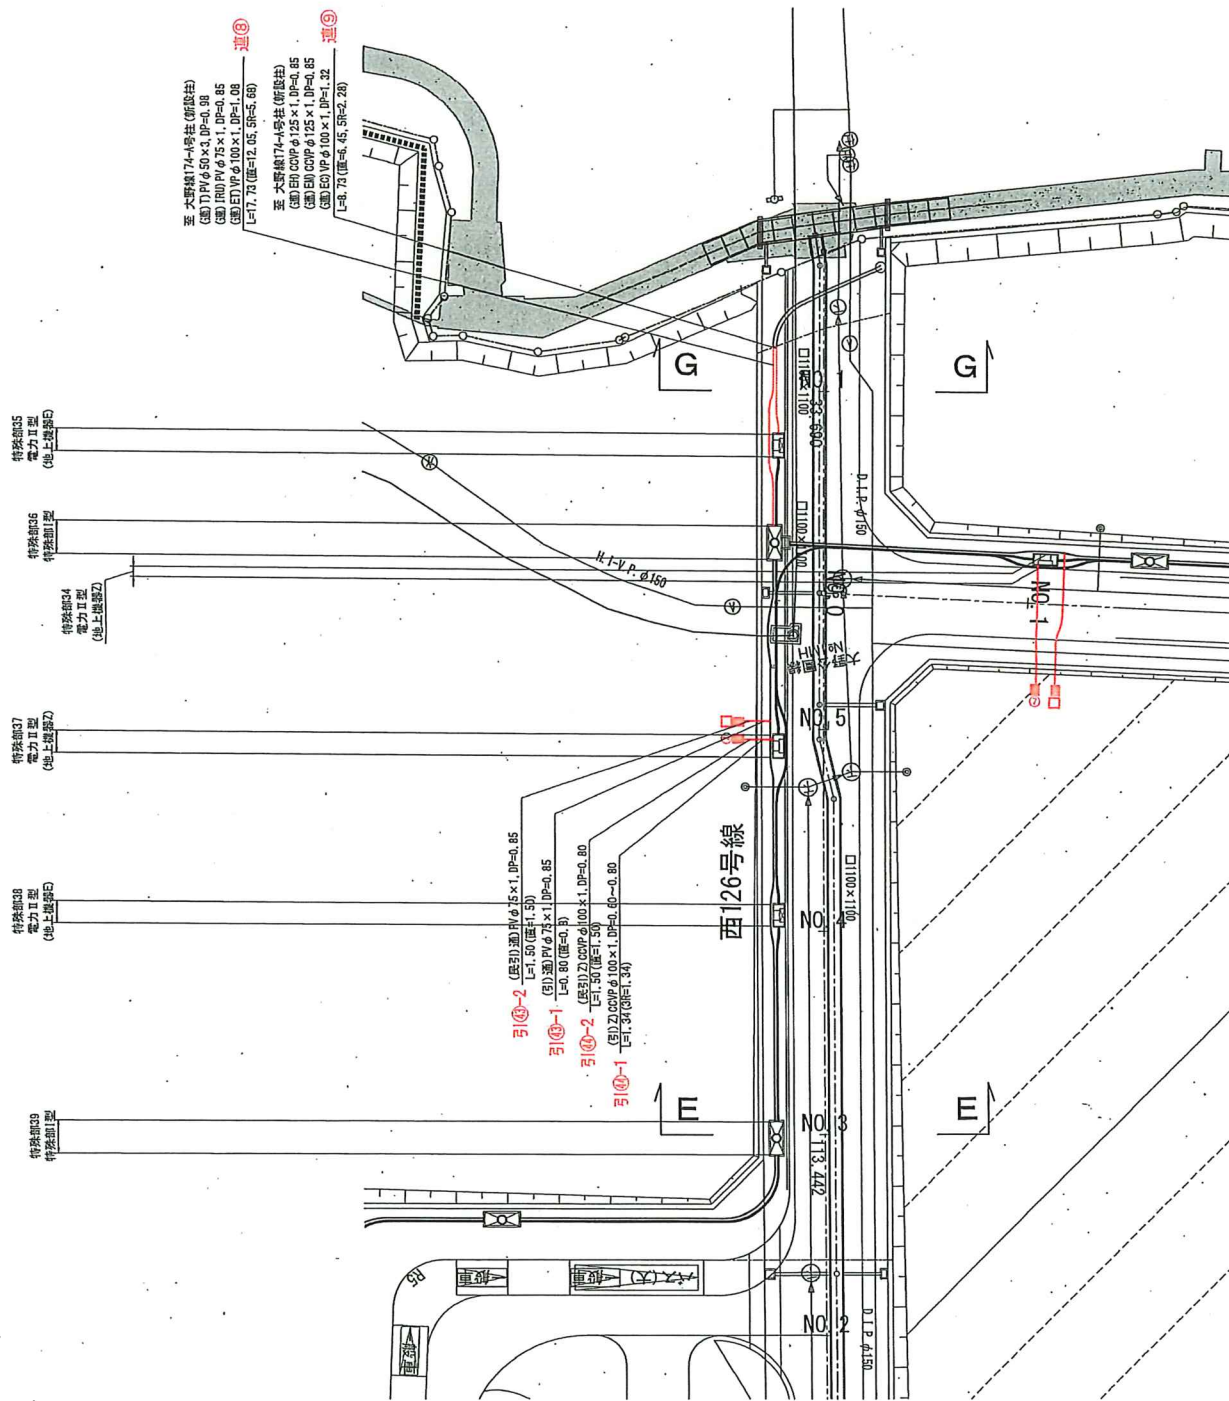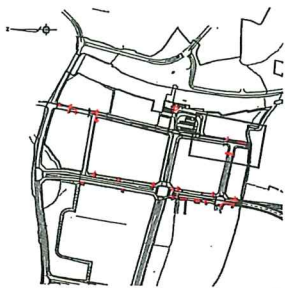

凡 例	
污水管	——
雨水管	——
水道管	——
N T T	——
東電導水管	——
CGE電力管路	——
CGE通信管路	——

凡例(企業者)


[illegible]

完成图

		図面番号	令和 7 年 1 月

上水道計画平面図

S=1:2000

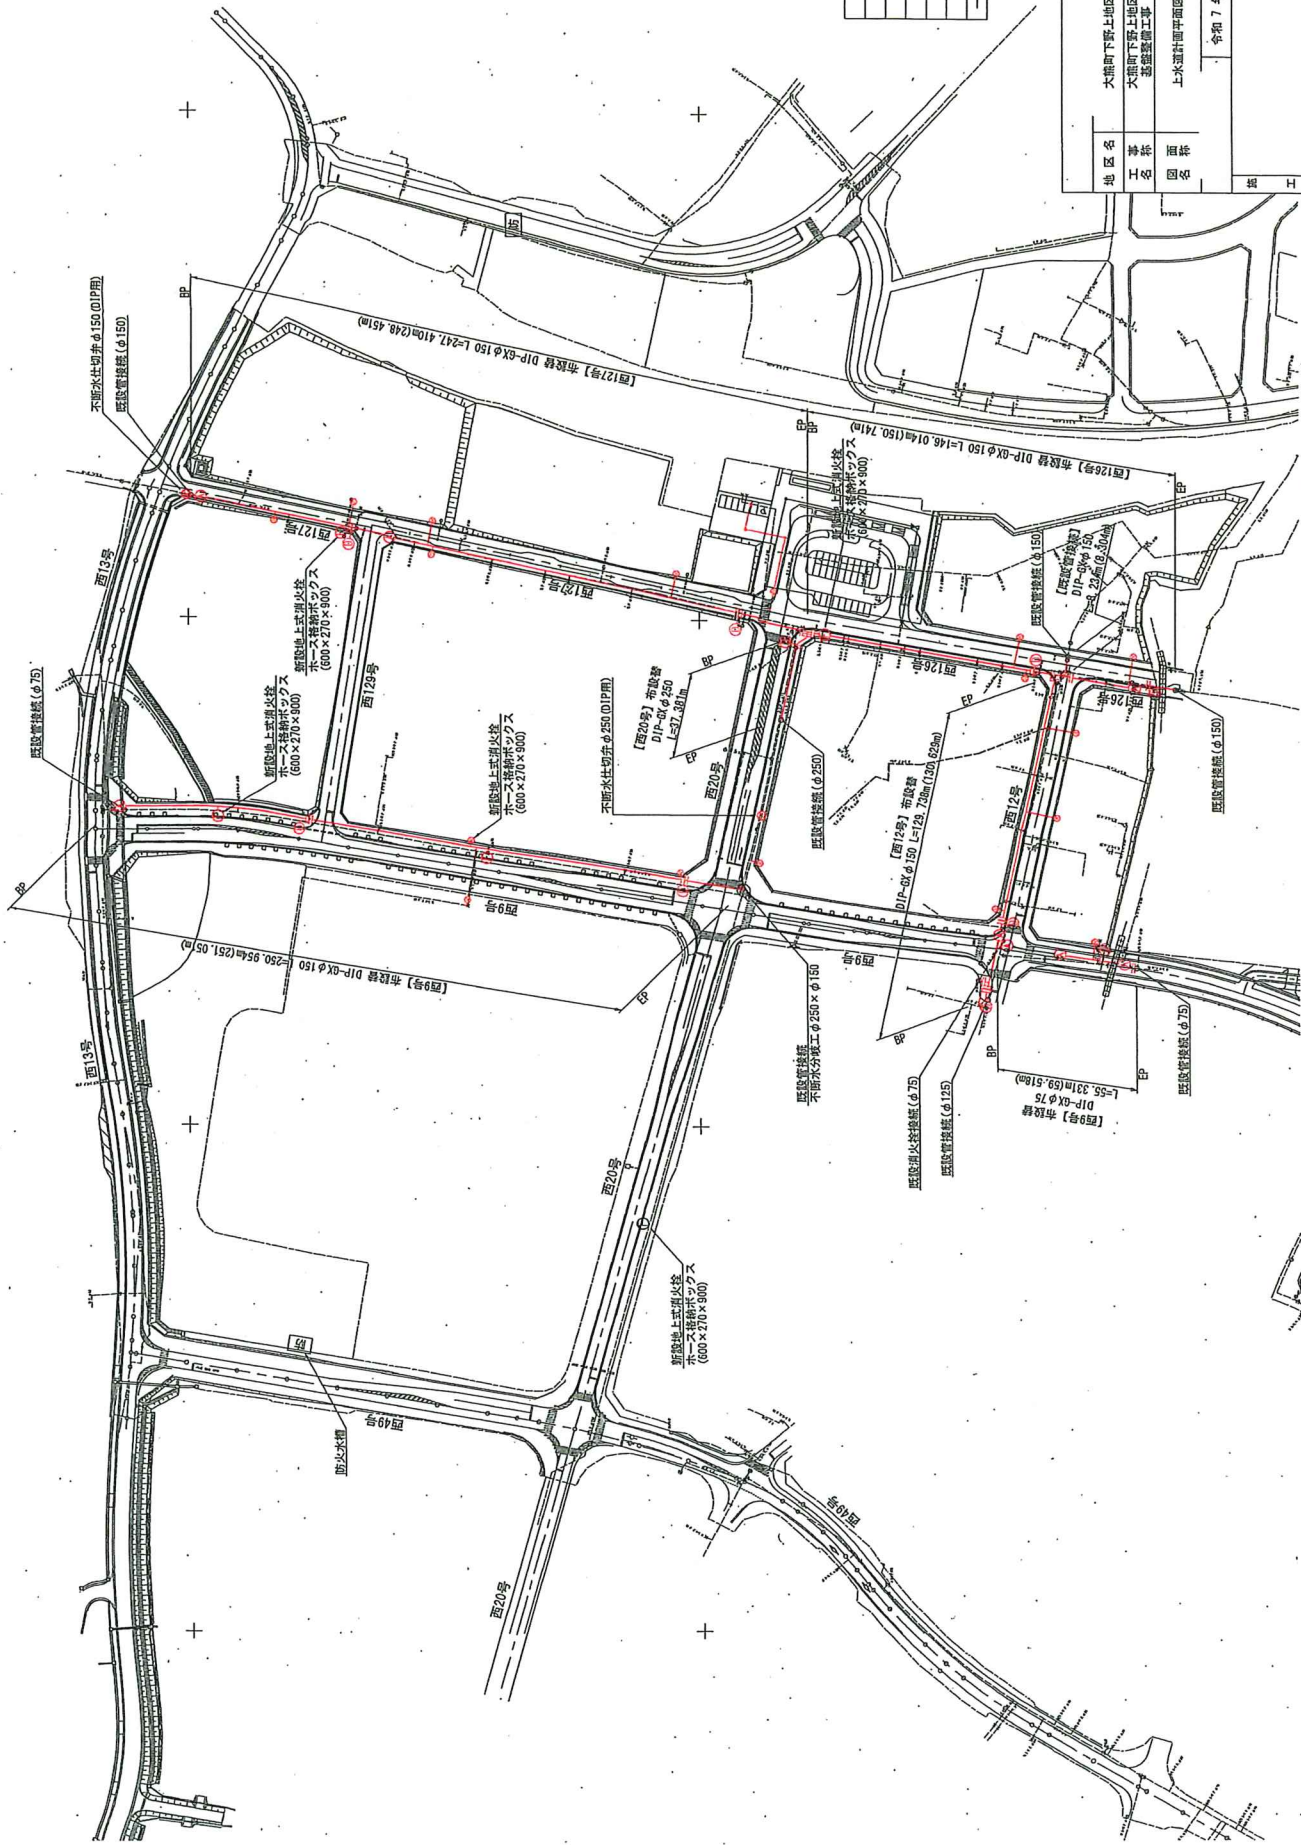

凡例
Ⅱ 仕切弁
④ 空気弁
③ 消火栓
① 排水弁
② 防火栓
⑤ 給水管

完成図

図名	上水道計画平面図
令和 3 年度 工事 番号	S=1:2000
縮尺	A3
図面番号	令和 7 年 1 月


汚水排水計画図(1)

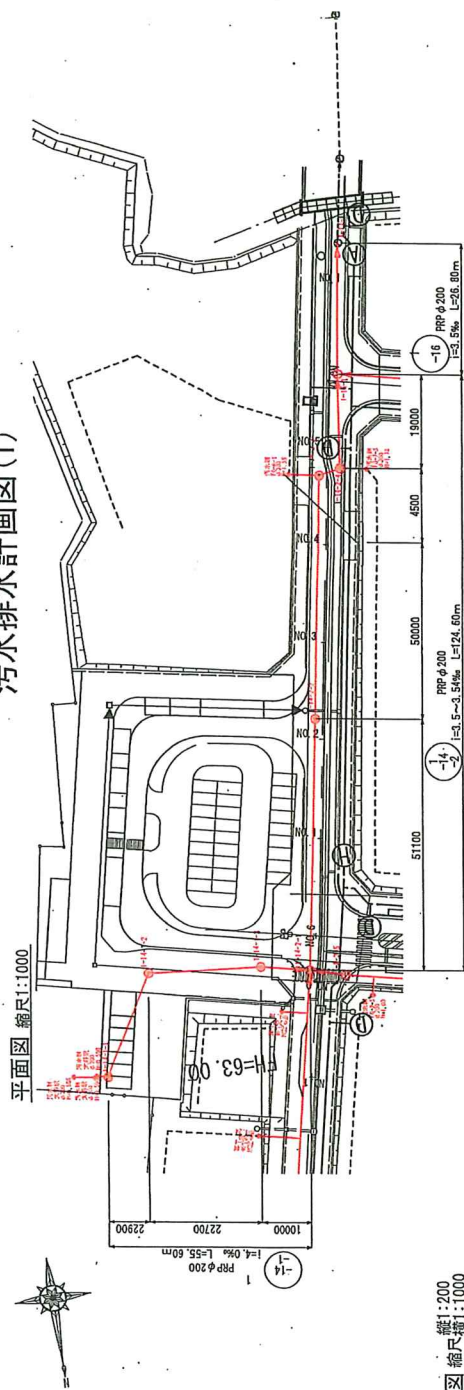



縦断図 縮尺 縦1:200 横1:1000

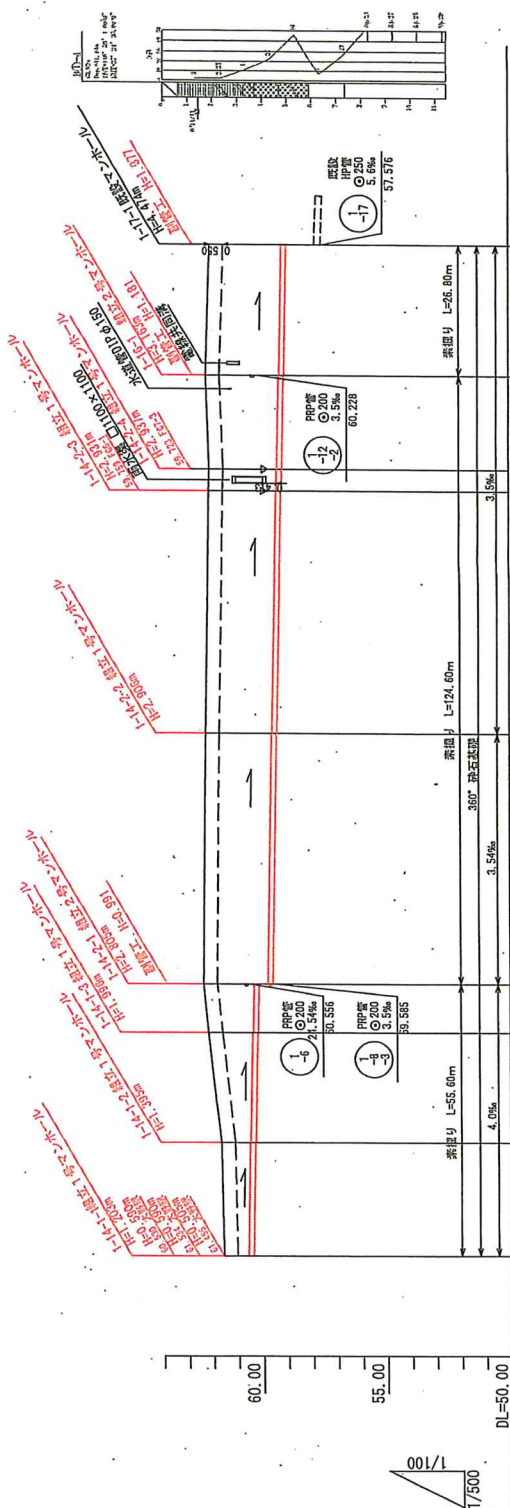[illegible]

	地区名	大田町下野上地区	令和 3 年度
	工事名称	大田町下野上地区 基盤整備工事	工事番号
			A3
		令和 7 年 1 月	図面番号

汚水排水計画図 (2)

平面図 縮尺1:1000

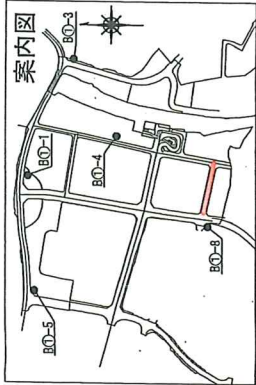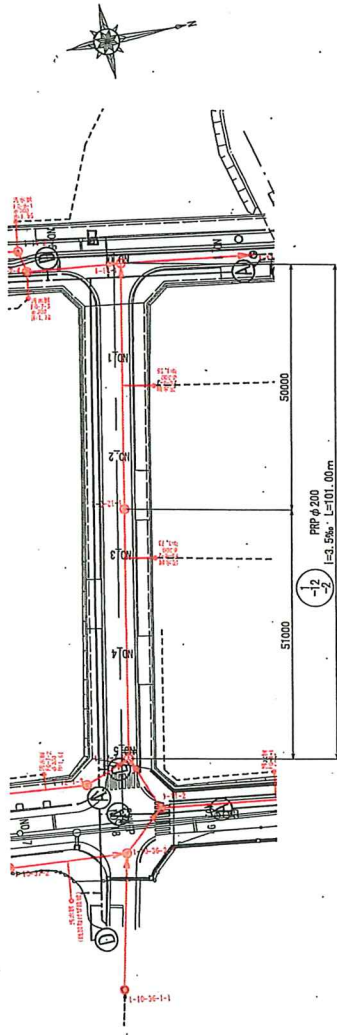


西12号

凡例

既設配管 (雨水)				
既設配管 (汚水)				
1号マンホール				
2号マンホール				

縦断面図 縮尺1:200
縮尺1:1000

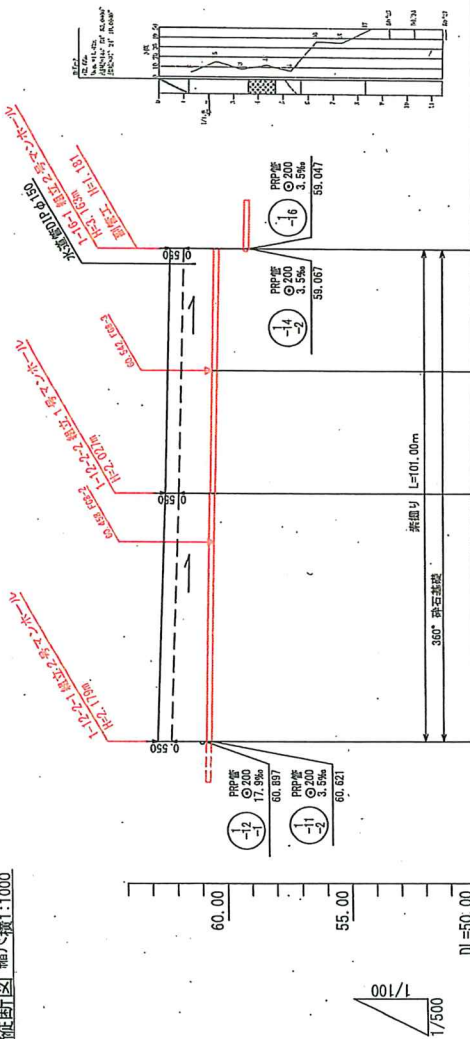

マンホール座標

マンホールID	X座標	Y座標
1-10-36-1	156886.836	101636.853
1-10-36-2	156880.005	101662.687
1-12-2-1	156875.201	101682.448
1-12-2-2	156864.481	101732.285
1-16-1	156853.968	101781.168

管線番号表

1-10-36-1	1-10-36-2	1-12-2-1	1-12-2-2	1-16-1

完成図

地区名	大田町下野上地区	令和 3 年度
事業名	大田町下野上地区 道路整備工事	工事 番号
図面名	汚水排水計画図 (2)	縮尺
図面番号		図示
縮尺		図面番号
図面番号		図面番号